Document délivré le 15/05/2025
Numéro de demande : 0250500005
Client : 0
Ref : DT_LES FERMES DE ST SORLIN D'ARVES_0 - 0

COMMUNE DE ST SORLIN D'ARVES

LES FERMES DE ST SORLIN

PLAN DE RECOLEMENT

Réseaux Humides

Travaux Réalisés par l'entreprise BAUDRAY

Etat des Lieux du 25/01/2004

ECHELLE 1/250

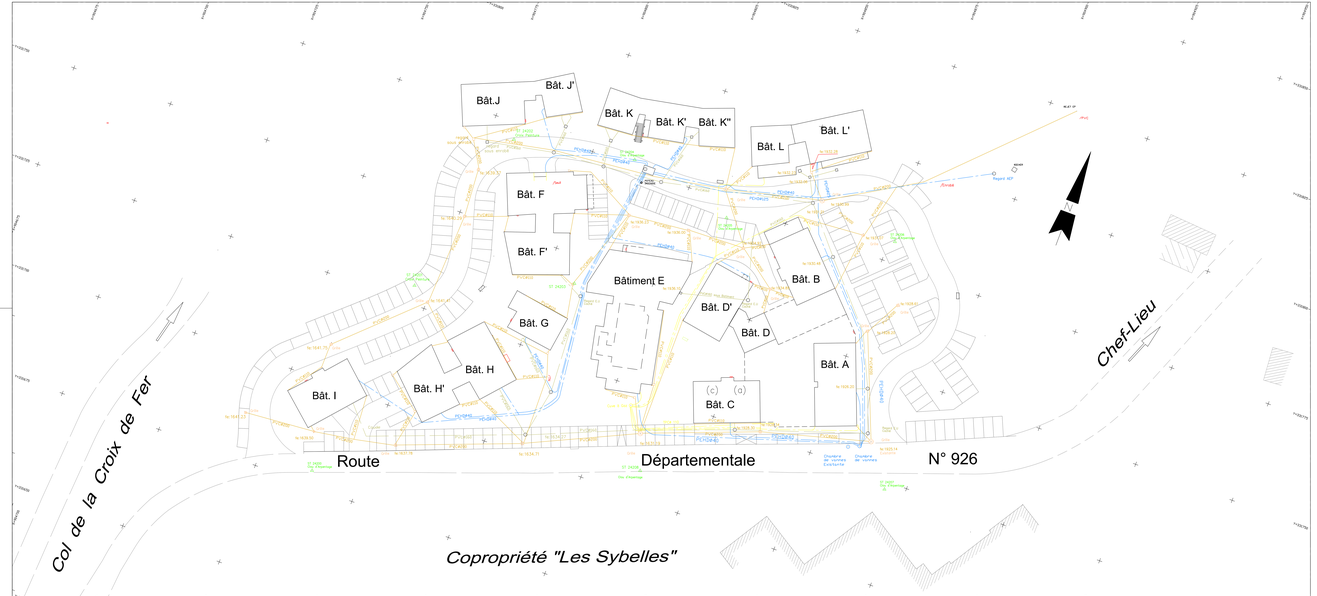

Gaz
Réseau AEP
Réseau E.P
Réseau EU

Système de coordonnées (XY) en LAMBERT II
Nivellement rattaché au N.G.F (ref. FN3_ZOR Altitude:1653.40m)

Détail figuratif non relevé

Fichier DWG : arriaud\SORIN\SORIN1-0.Dwg
Date : 25 Février 2004
Ref : 2004-0001

EO-ARC LIBERTAT - L.DUPONT Géomètres Experts SPLA 52 Grde Rue BP19 73140 St Michel de Mve
Tél:04.79.56.34.61 / Fax : 04-79-56-21-45 E.Mail : geo-eo.jaubertville @wanadoo.fr